
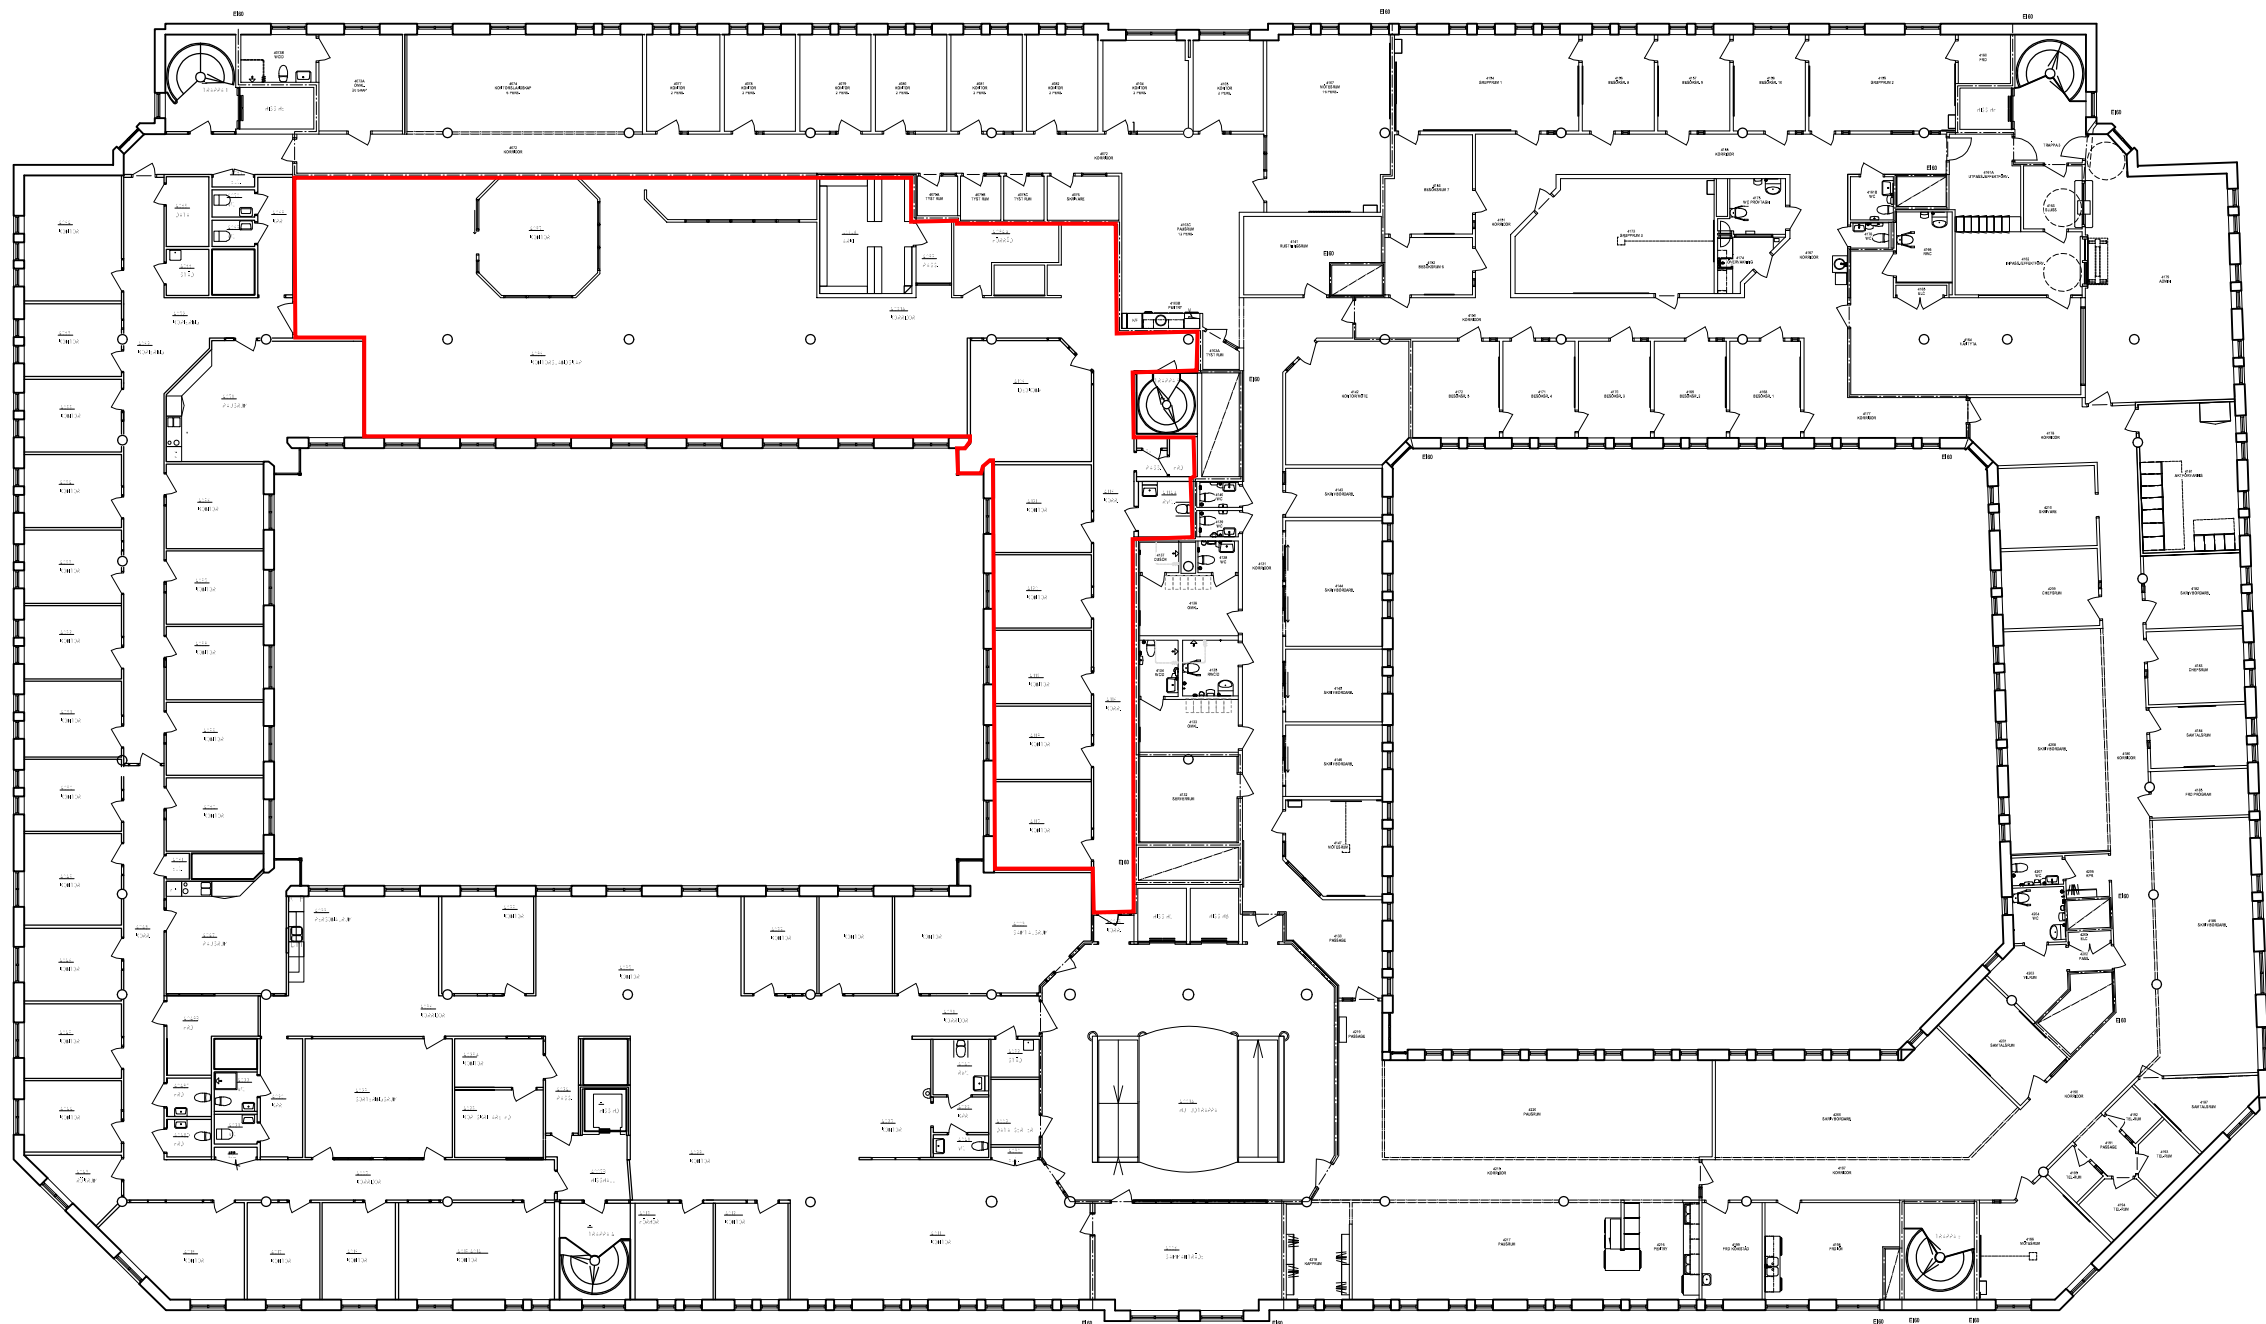
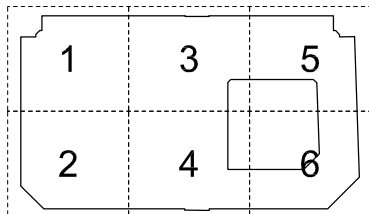


10 METER

10 METER

10 METER

BET	ANT	ÄNDRINGEN AVSER	SIGN	DATUM
RELATIONSHANDLING				
Kv. KARDMAKAREN 20, FAL.				
MONDO ARKITEKTER			Engelbrektsgatan 34 791 60 FALLIN 023-70 53 00 info@mondo.se	
UPPDRAG NR 11-490		RITAD AV		HANDLÄGGARE
DATUM 2024-08-19		ANSVARIG K. BJÖRGVINSSON		
PLAN 4				
SKALA 1:300 1:150	FORMAT A3 A1	NUMMER A-40-0-140		BET

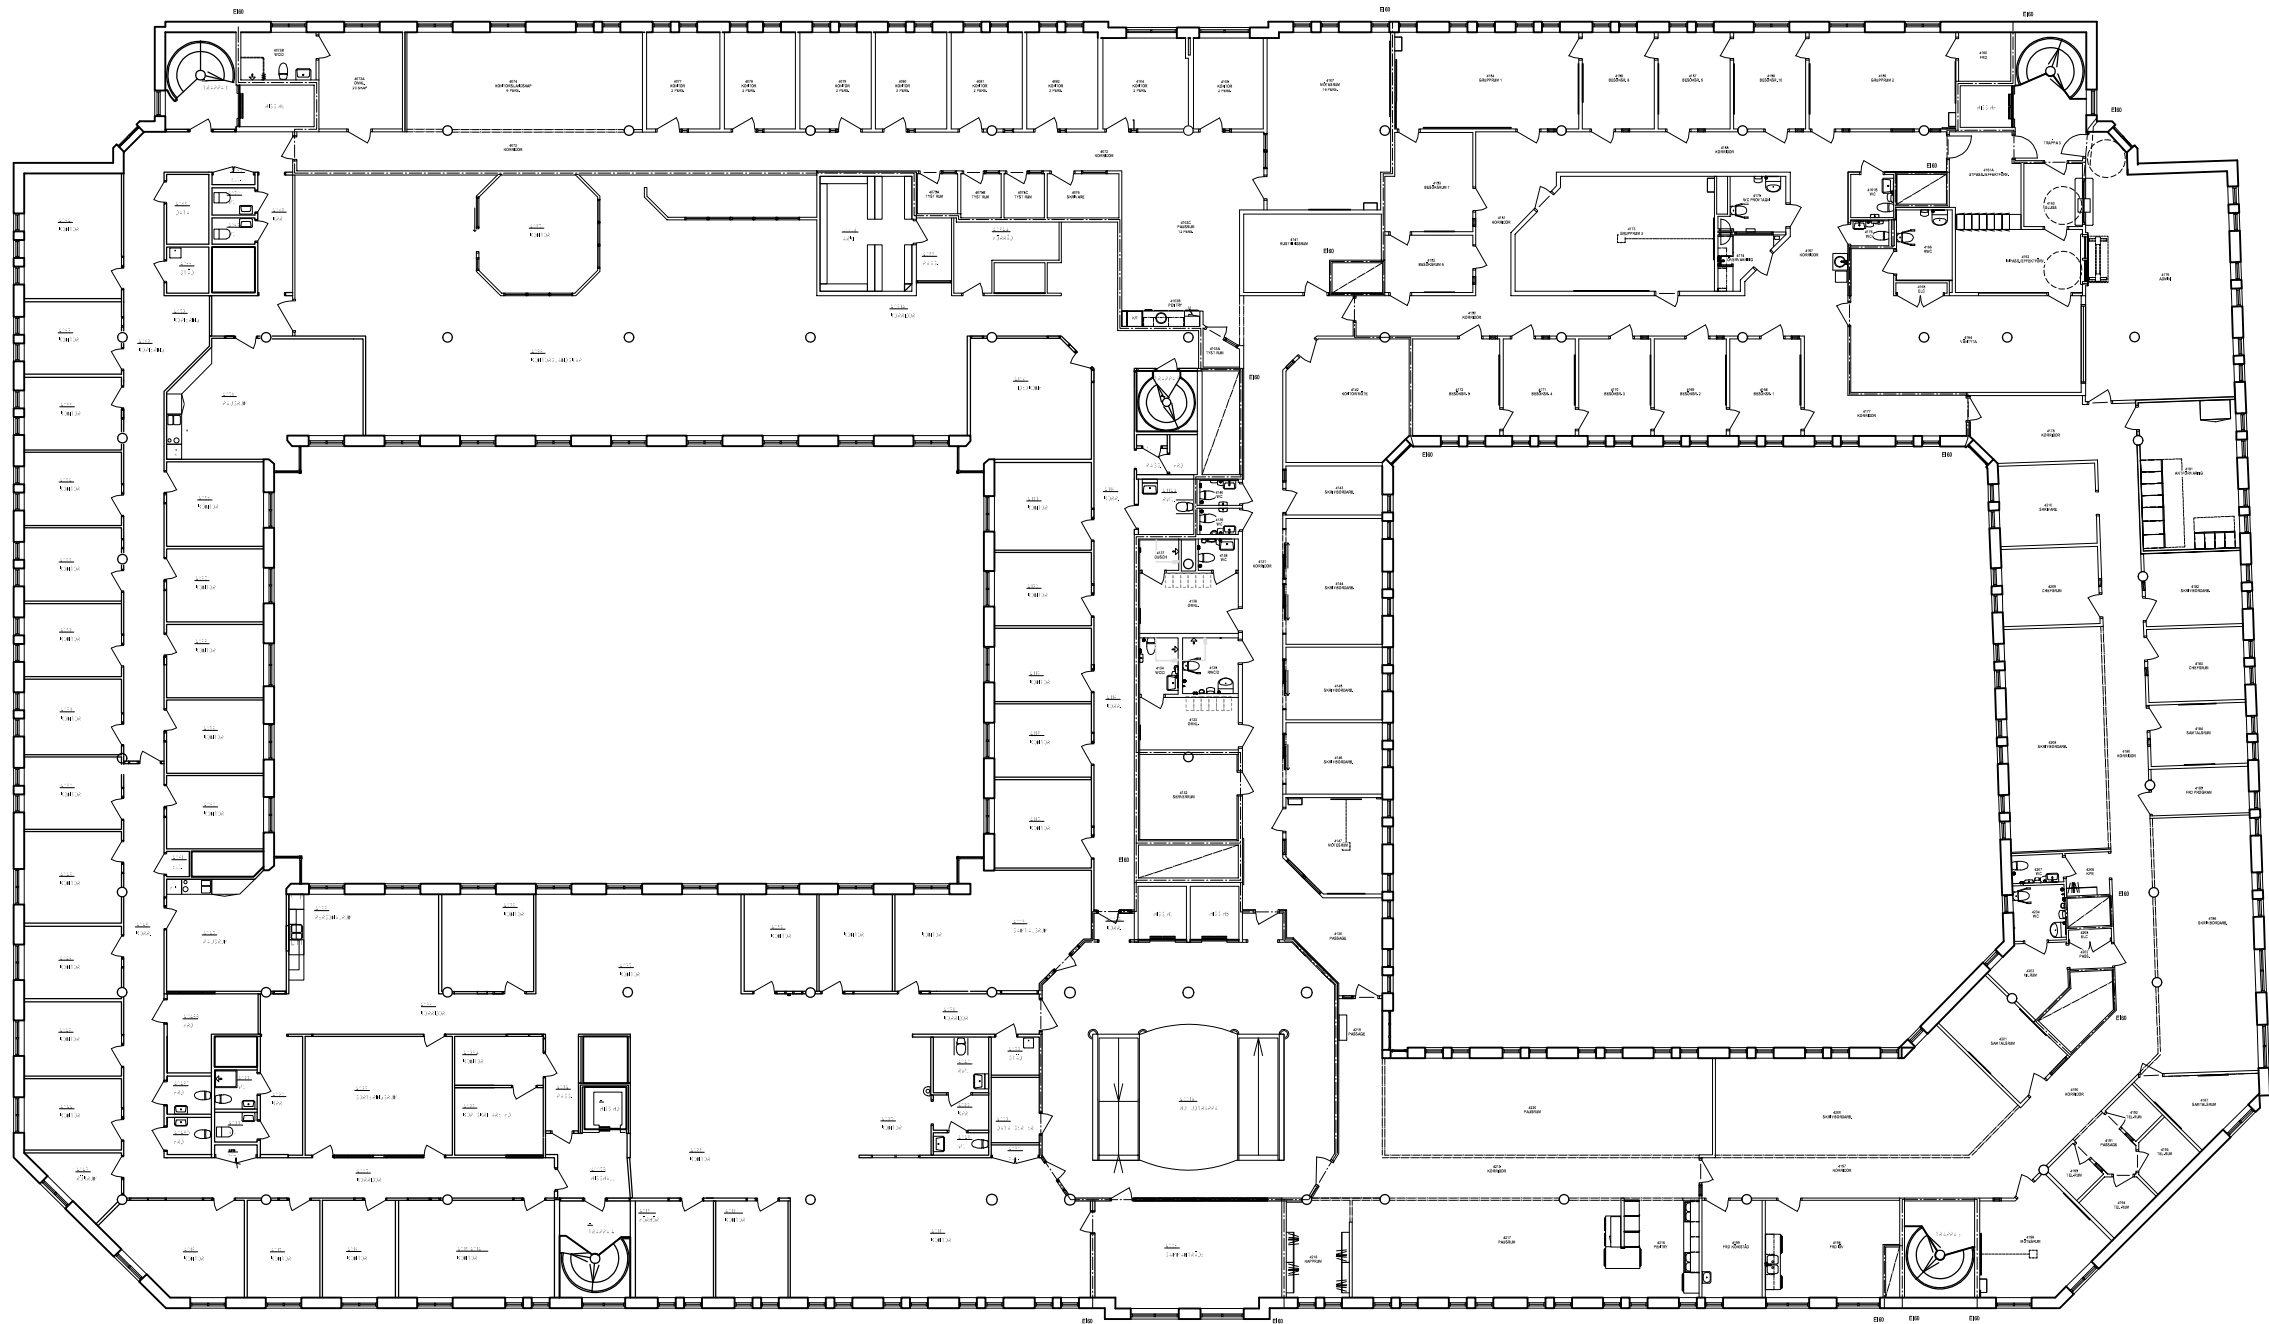

10 METER

10 METER

BET	ANT	ÄNDRINGEN AVSER	SIGN	DATUM
RELATIONSHANDLING				
Kv. KARDMAKAREN 20, FAL.				
			Engelbrektsgatan 34 791 60 FALLUN 023-70 53 00 info@mondo.se	
UPPDRAG NR 11-490		RITAD AV		HANDLÄGGARE
DATUM 2023-11-24		ANSVARIG K. BJÖRGVINSSON		
PLAN 4				
SKALA 1:300 1:150	FORMAT A3 A1	NUMMER A-40-0-140		BET